


1-005-228-016号
本人所有管PPφ20

パイプシャフト用のメーターユニットの場合
特記事項にはメーターユニットの枠を追加しφ20（各メーカー名）で表記
平面図は、タイトルの下に『※メーターφ20は全てメーターユニットを使用』と表記し、個別にメーターユニットの表記はしない

立面図

立面図は、メータφ20の表記のみ

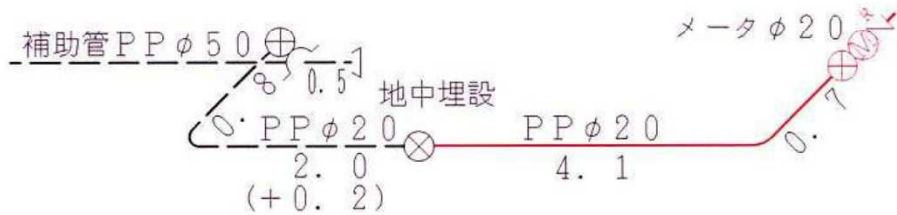

特記事項

図示以外水抜栓まで	PPφ20
水抜栓以降	XPEPφ16（特殊器具Ⓐ・2F立上り） XPEPφ13（その他）
特殊器具	Ⓐ長府 ET-3702BX-I-X（エコキュート） Ⓑパナソニック NP-45MS（食器洗器）
メーターユニット	埋設用 φ20 BOX一体型(前澤給装工業)

埋設用 φ20 BOX一体型(タブチ)※アパート等で複数設置する場合は
φ20 BOX一体型(メーカー名)×設置個数で表記
埋設用 φ20 (日邦バルブ)

側
補

2.本管竣工図(企業団発注工事)

給水管切替一覧表

番号	水栓番号	所有者氏名	使用者氏名	管種口径	布設延長	道路内給水管延長	メータ口径	備考	
1	111111	水道 太郎	同左	PPφ20	2.0m	1.5m	φ13	推進工	給水管改良工 (φ13 BOX一体型メーターユニット設置(前澤給装工業))
2	222222	水道 二郎	〃	PPφ20	2.0m	1.0m	φ20		
3	333333	水道 三郎	〃	PPφ20	5.0m	2.0m	φ20	推進工	給水管改良工 (φ20 BOX一体型メーターユニット設置(タブチ))
4	444444	水道 四郎	〃	PPφ20	5.0m	1.0m	φ20		給水管改良工 (φ20 メーターユニット設置(日邦バルブ))
5	555555	水道 五郎	〃	PPφ20	5.0m	2.0m	φ20	推進工	給水管改良工 (φ20 BOX一体型メーターユニット設置(前澤給装工業))
6	666666	水道 六郎	〃	PPφ20	5.0m	2.0m	φ20	推進工	給水管改良工 (逆止弁設置)

※図面の表記は、従来の給水管改良工のままで変更しない(ボール止水栓・メーター・逆止弁表記)
給水管切替一覧表の備考欄に、使用したメーターユニットとメーカー名を記入する。

3.本管工事給水管切替図（企業団発注工事）

水栓番号

工事月日

検索番号

施工業者

φ13 BOX一体型メーターユニット(前澤給装工業)

φ13 BOX一体型メーターユニット(タブチ)

φ13 メーターユニット(日邦バルブ)

※該当するユニットを表記する

